


Mapa inwentaryzacji powykonawczej  
odcinka przejściowego od km 0 + 820,00  
do km 0 + 929,00 – załącznik nr 8a,

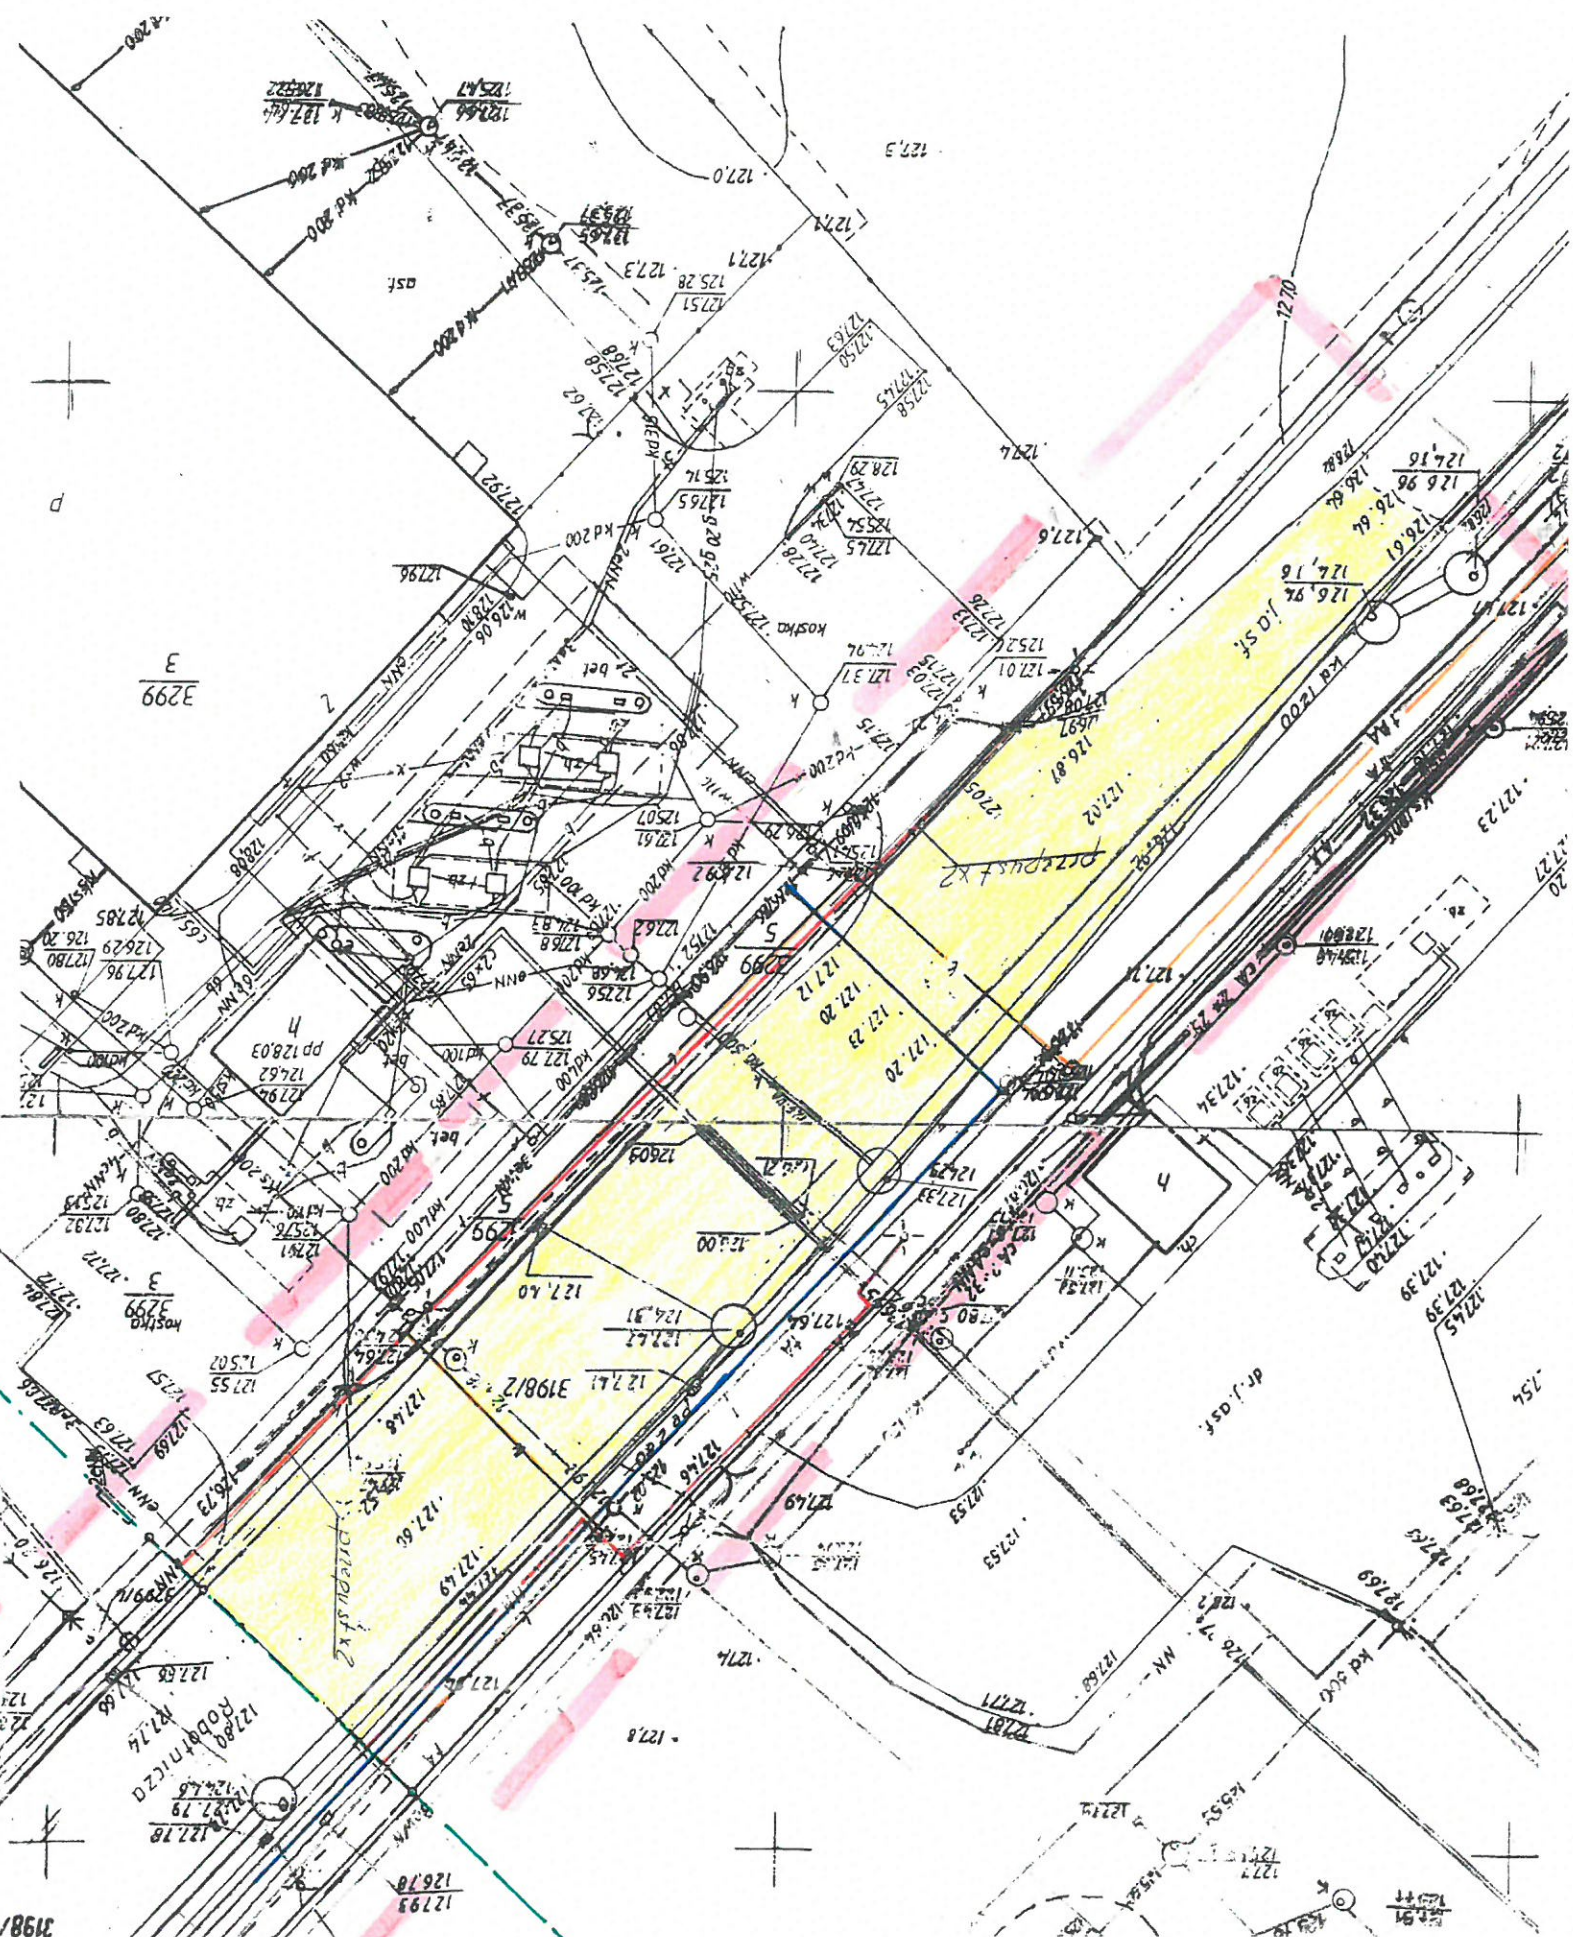

## MAPA POINWENTARYZACYJNA

Skala 1 : 500

Miasto: Grajewo

Powiat: grajewski woj. podlaskie

Obiekt: Poprawa dostępności do przemysłowej części miasta

ul. Elevatorska

Arkusz nr 2

Sporządził dnia 07.10.2010 r.

Wiesław Tekien  
19-100 MONTKI  
Dzielnica 31  
NIP: 546-104-34-70  
tel 718-23-53

Pozwolenie na budowę nr 5/09 z dnia 25.09.2009 r.  
zgodnie z ZUDP nr 87/2009 z dnia 30.07.2009 r.

Nr rob.: 57/2010

Usługi Geodezyjno-Kartograficzne  
Wiesław Tekien  
19-100 MONTKI, ul. Białostocka 4  
NIP: 546-104-34-70, REG: 050177001  
Nr uprawnień 8220

Powiatowy Ośrodek Dokumentacji  
Geodezyjnej i Kartograficznej

w dniu 18.10.2010 r. załącznik nr 8a, 13/14 - 1/19/14/10

